
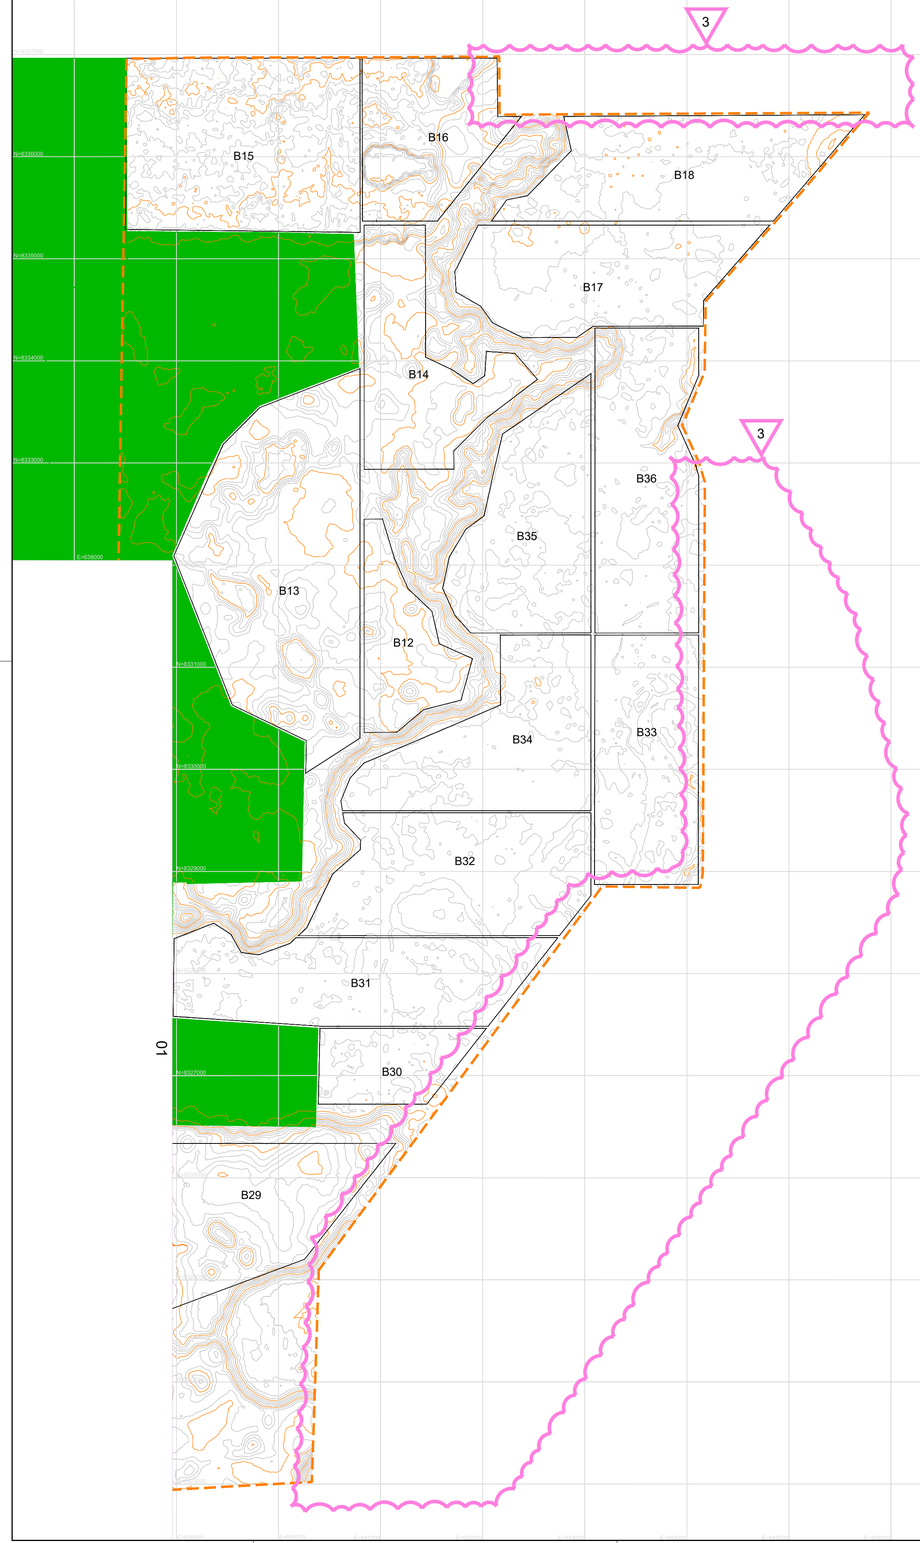


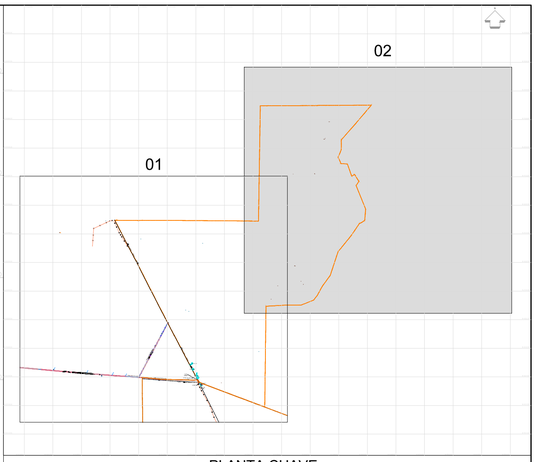

PLANTA CHAVE

LEGENDA:

- LIMITE - JAÍBA III
- LIMITE - JAÍBA IV
- RODOVIA ESTADUAL E MUNICIPAL
- LINHA DE TRANSMISSÃO
- TORRE DE TRASMISSÃO
- CURVA DE NÍVEL
- CEMIG
- POVOADO
- ÁREAS AMBIENTAIS SENSÍVEIS
- ÁREA IRRIGÁVEL
- IDENTIFICAÇÃO DA REVISÃO

NOTAS:

1 - MEDIDAS, COORDENADAS E ELEVAÇÕES EM METRO.
2 - DATUM HORIZONTAL SIRGAS2000 - FUSO 23 - MC -45º.
3 - DATUM VERTICAL: MODELO GEOIDE HGEOHNOR2020 – MARÉGRAFO IMBITUBA - SC

REVISÕES:

REVISÃO 3 - REVISÃO DO PERÍMETRO IRRIGÁVEL DA ETAPA 3, CONFORME SOLICITAÇÕES FEITAS APÓS CONSULTA PÚBLICA

Revisão	Data	Descrição	Elab.	Verif.	Aprov.	Aut.
3	01/07/2026	Revisão do perímetro de irrigação da Etapa 3	AHL	HKZ	EDK	
2	10/10/2025	Revisão do parcelamento das áreas irrigáveis	AHL	HKZ	EDK	
1	26/08/2025	Revisão do parcelamento das áreas irrigáveis	AHL	HKZ	EDK	
0	31/07/2025	Emissão Inicial	JOP	AHL	EDK	XXX

FUNDO DE DESENVOLVIMENTO DA INFRAESTRUTURA REGIONAL SUSTENTÁVEL - FDIRS

ESTRUTURAÇÃO DE PROJETO DE CONCESSÃO DO PERÍMETRO IRRIGADO DO JAÍBA (ETAPAS 3 E 4)

ANTEPROJETO

IDENTIFICAÇÃO DAS ÁREAS IRRIGÁVEIS
ETAPA 3
FOLHA 02

Finalidade de Emissão	1 Para Informação	2 Para Comentários	Para Aprovação	4 Para Execução	5 Como Construído	6 Para Utilização	7 Para Providências

Moysés & Pires Projetos de Engenharia
ENGECORPS Grupo OAS
Plena Consultoria e Projetos

Data: 01/07/26	Elaboração:		Verificação:
Escala: 1:30.000	Aprovação	. .	Autorização . .
Referência:	Revisão: 03	Desenho nº J3-DS-GR-0002-03	