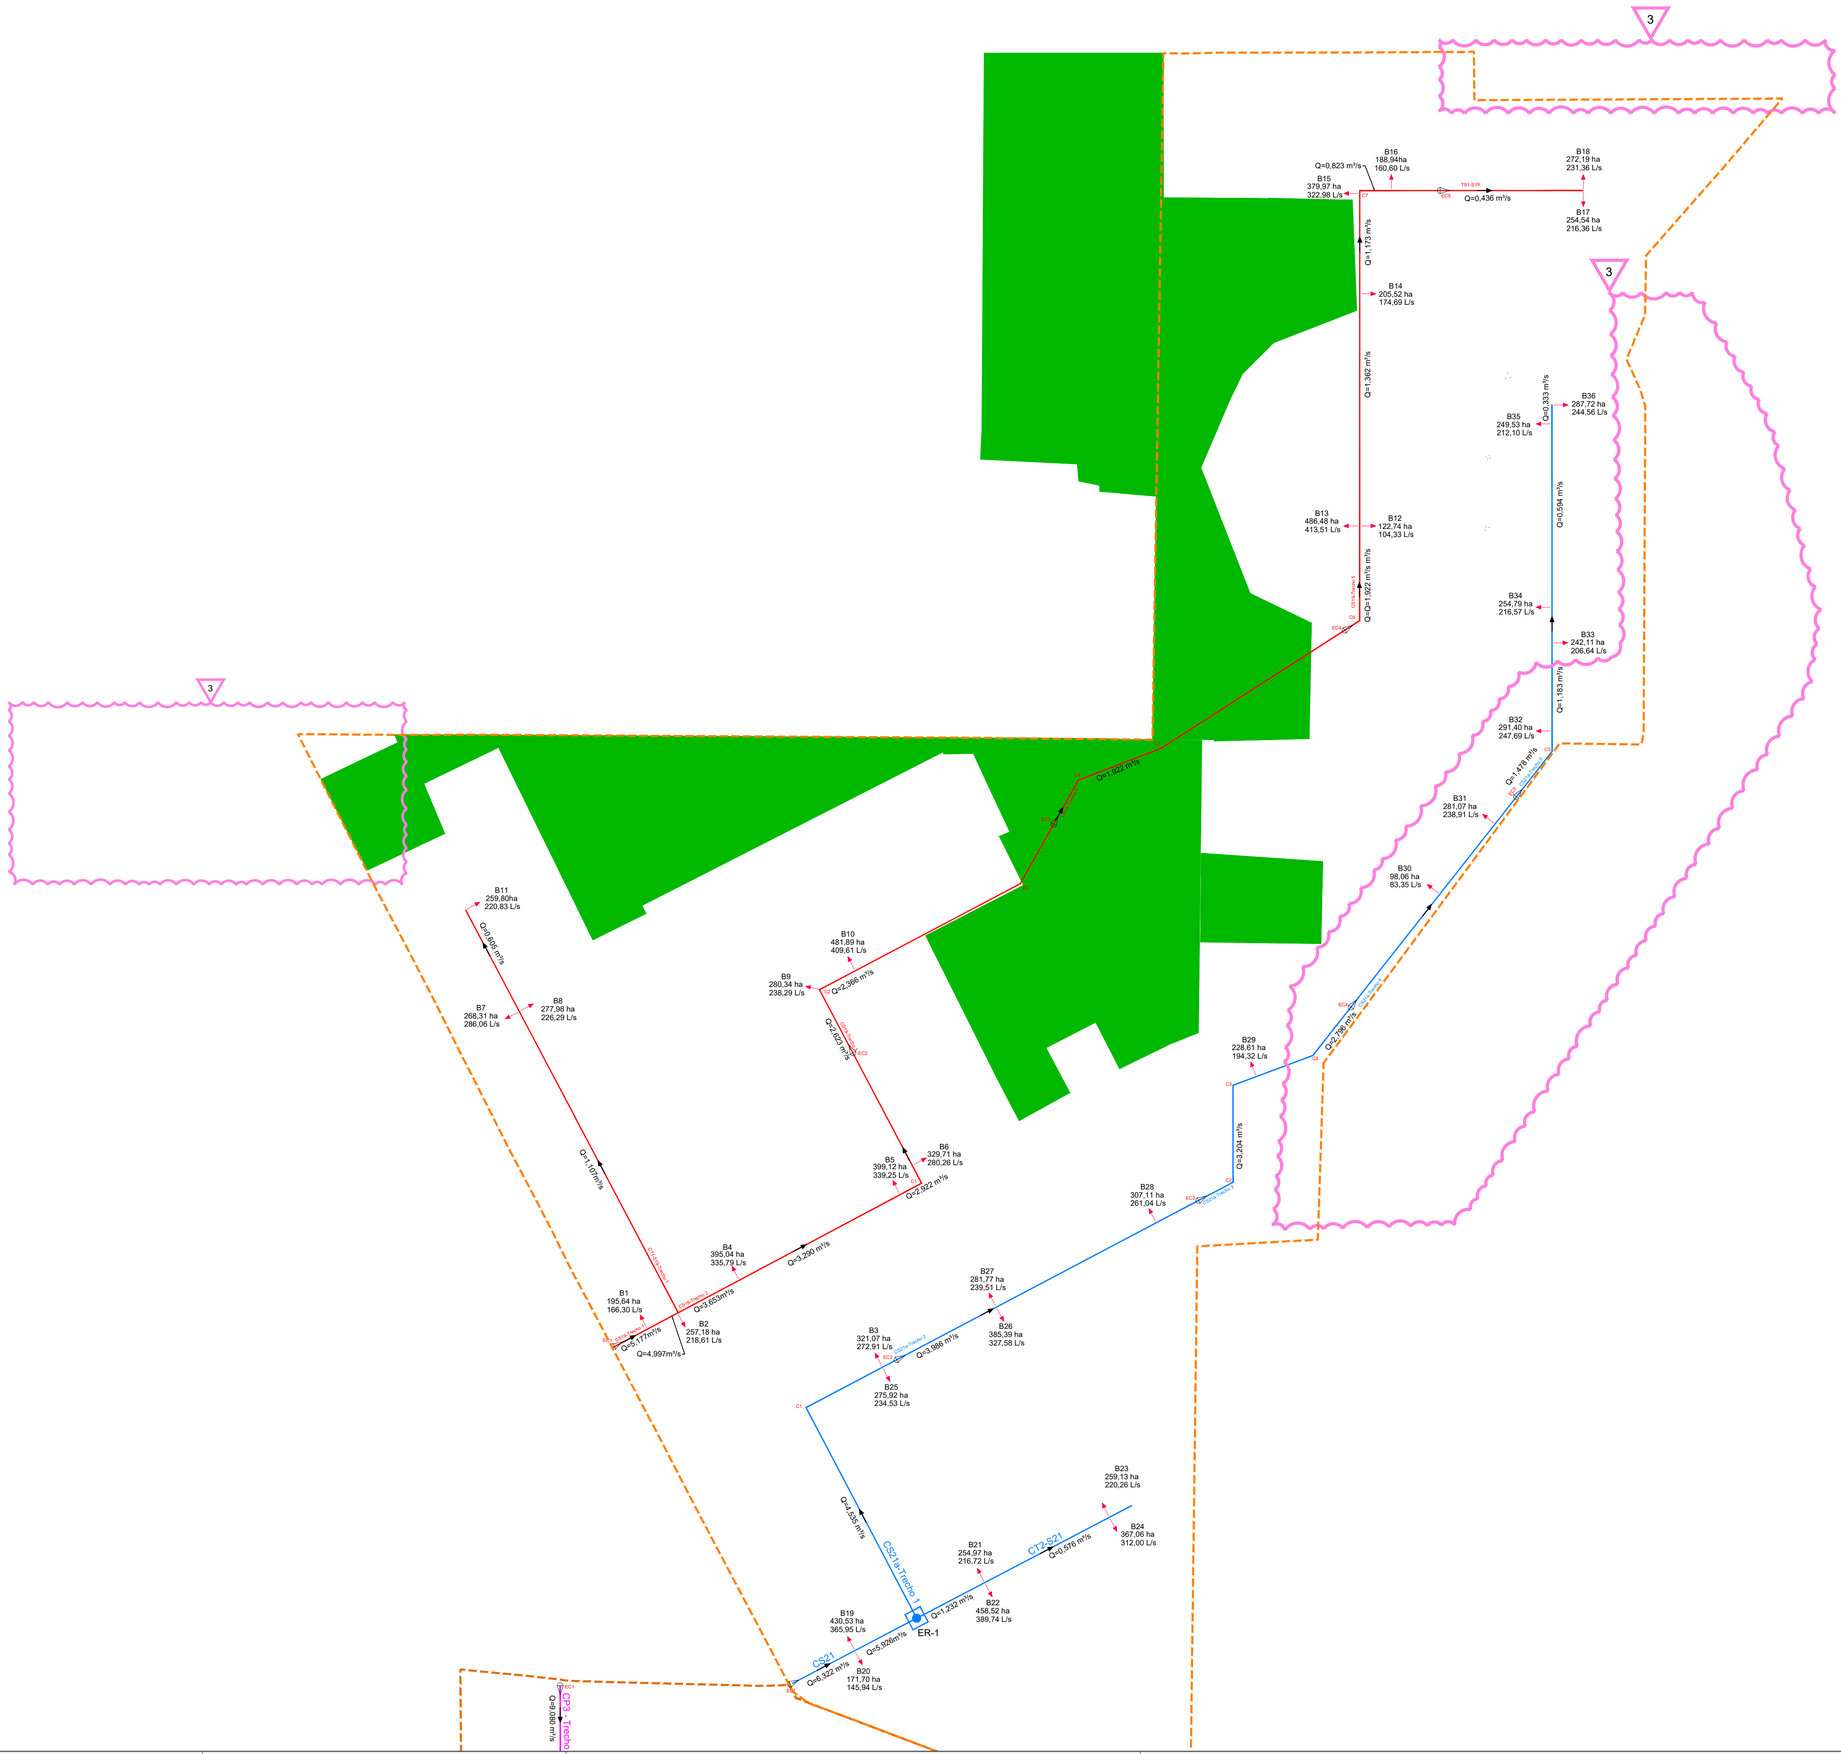


Revisão	Data	Descrição	Elab.	Verif.	Aprov.	Aut.
4	06/08/2026	Revisão geral conforme novo perímetro	AHL	HKZ	EDK	
3	01/07/2026	Revisão do perímetro de irrigação da Etapa 3	AHL	HKZ	EDK	
2	25/11/2025	Revisão da vazão unitária parcelar	AHL	HKZ	EDK	
1	13/10/2025	Revisão do parcelamento das áreas irrigáveis	AHL	HKZ	EDK	
0	29/08/2025	Emissão Inicial	AHL	HKO	EDK	

FUNDO DE DESENVOLVIMENTO DA INFRAESTRUTURA REGIONAL SUSTENTÁVEL - FDIRS

ESTRUTURAÇÃO DE PROJETO DE CONCESSÃO DO PERÍMETRO IRRIGADO DO JAÍBA (ETAPAS 3 E 4)

ANTEPROJETO

DIAGRAMA DE VAZÕES

ETAPA 3

Finalidade de Emissão: 1 Para Informação | 2 Para Comentários | Para Aprovação | 4 Para Execução | 5 Como Construído | 6 Para Utilização | 7 Para Providências

Moysés & Pires Projetos de Irrigação | ENGECORPS Grupo HPSA | MA | Plena Consultoria e Projetos

Data: 21/07/26 | Elaboração: | Verificação:

Escala: sem escala | Aprovação: | Autorização:

Referência: | Revisão: 04 | Desenho nº: J3-DS-HI-0003