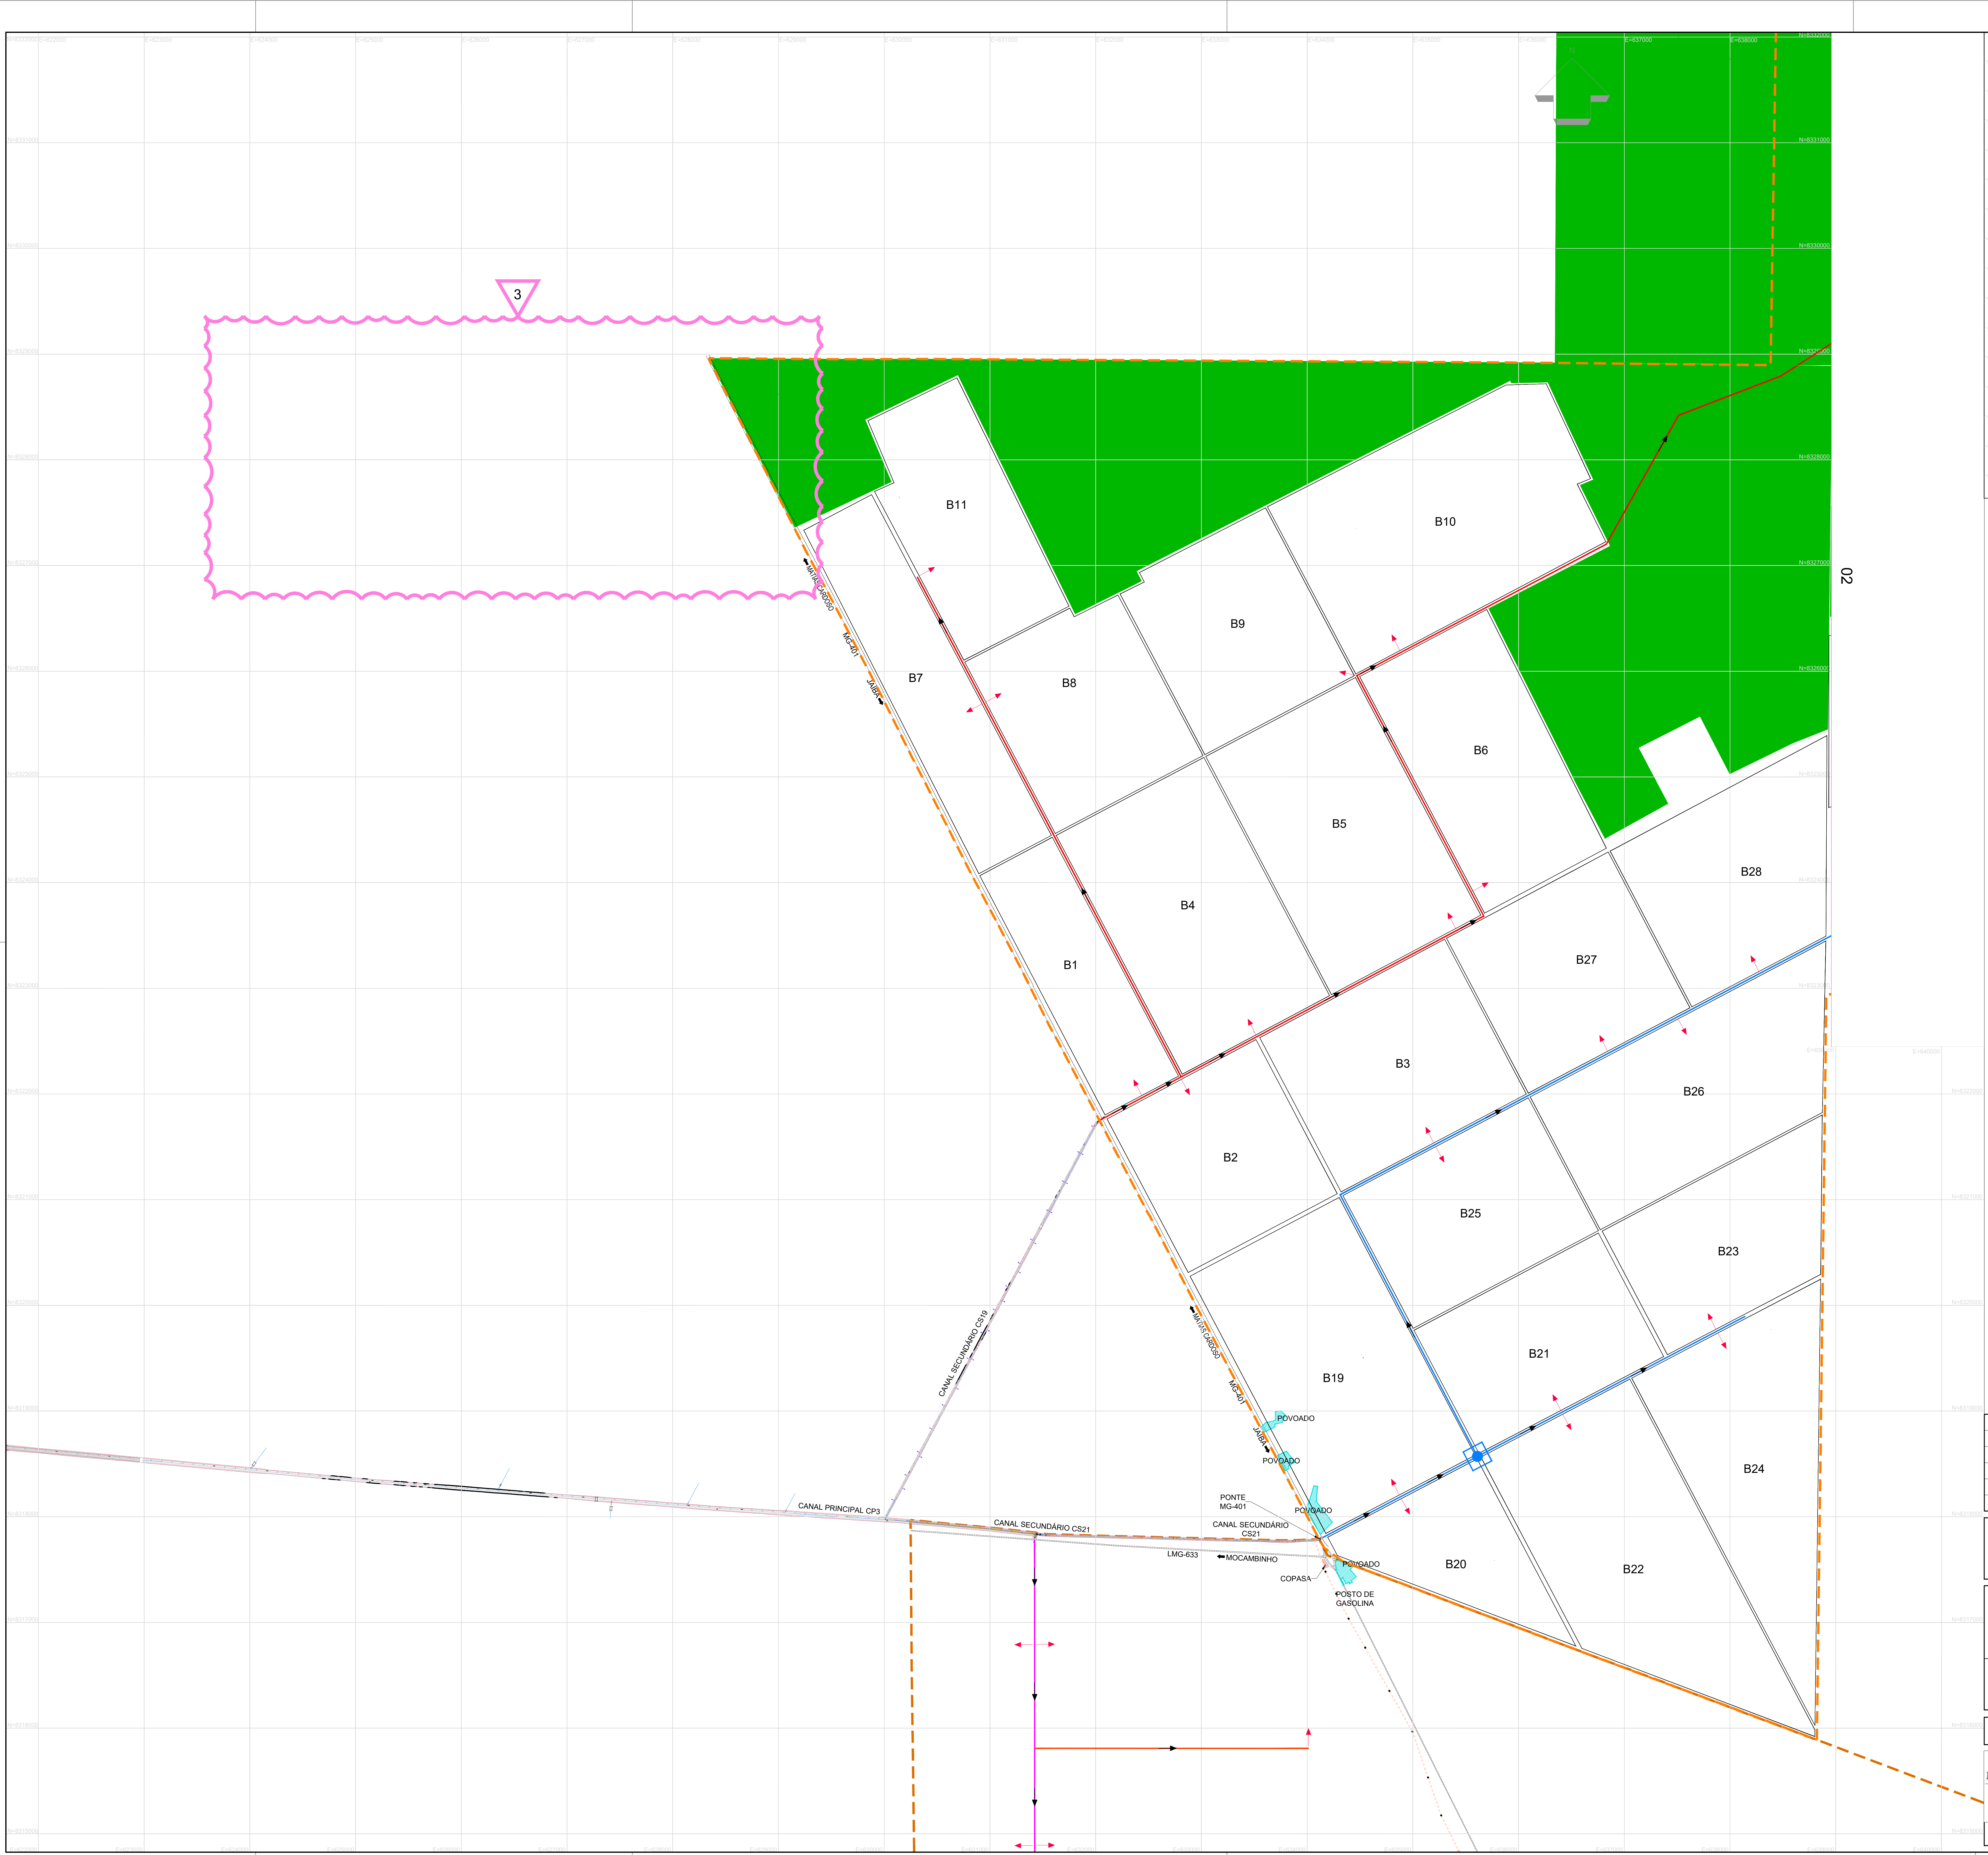

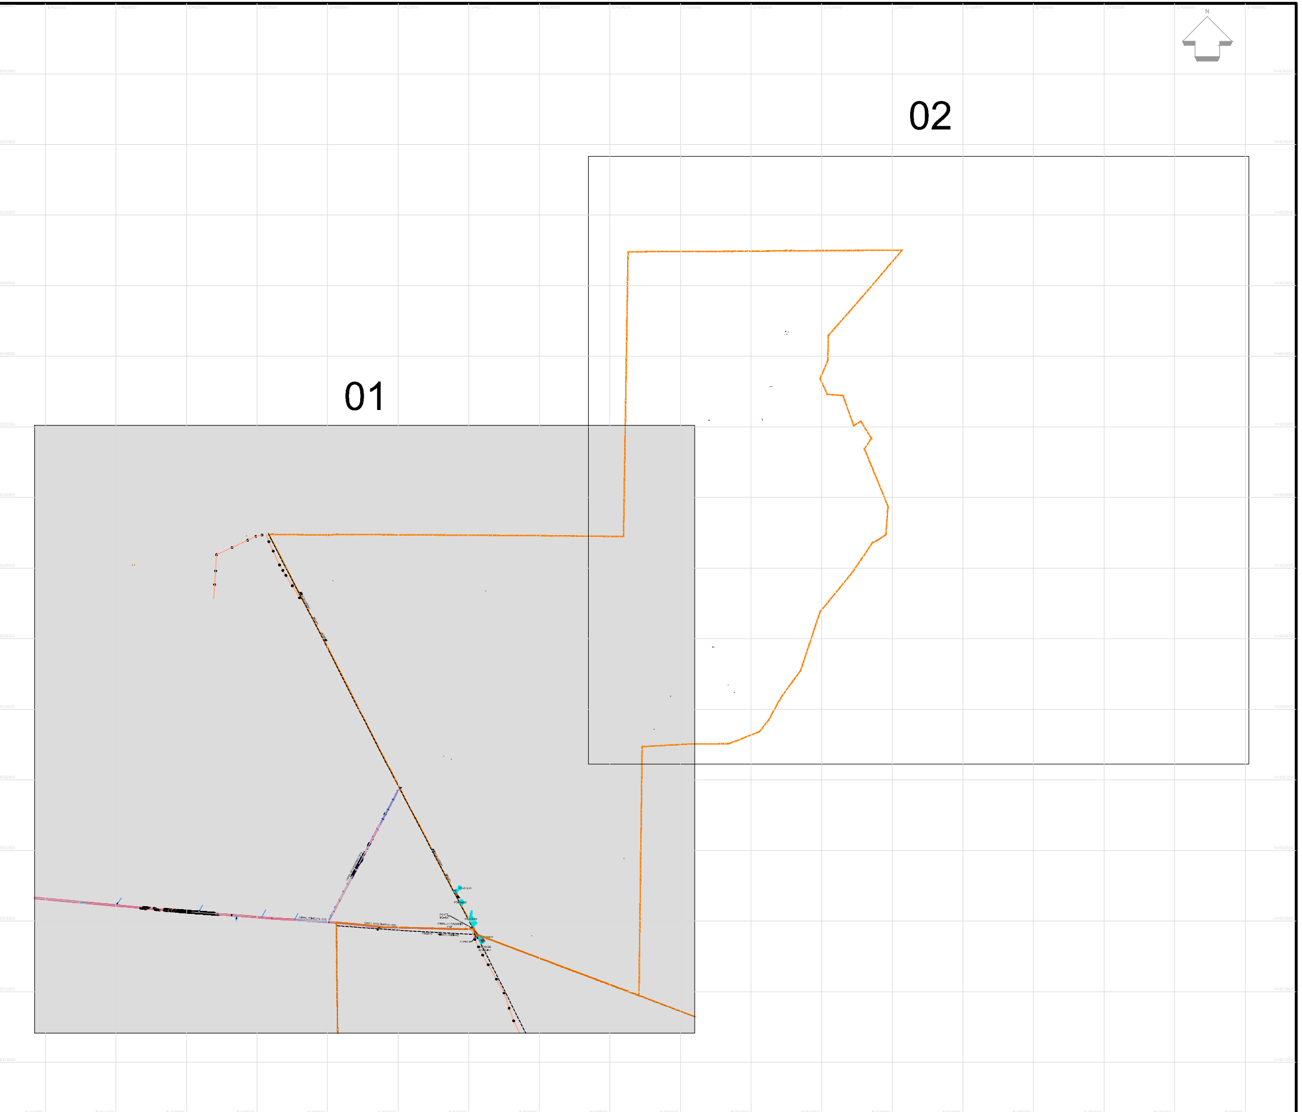

PLANTA CHAVE

LEGENDA:

- LIMITE - JAÍBA III
- LIMITE - JAÍBA IV
- RODOVIA ESTADUAL E MUNICIPAL
- LINHA DE TRANSMISSÃO
- ☒ TORRE DE TRASMISSÃO
- CURVA DE NÍVEL
- ▨ CEMIG
- ▨ POVOADO
- 🟩 ÁREAS AMBIENTAIS SENSÍVEIS
- ➤ TOMADA D'ÁGUA
- ☐ ÁREA IRRIGÁVEL
- ▽ IDENTIFICAÇÃO DA REVISÃO

NOTAS:

1 - MEDIDAS, COORDENADAS E ELEVAÇÕES EM METRO.
2 - DATUM HORIZONTAL SIRGAS2000 - FUSO 23 - MC -45º.
3 - DATUM VERTICAL: MODELO GEOIDE HGEOHNOR2020 – MARÉGRAFO IMBITUBA - SC

REVISÕES:

REVISÃO 3 - REVISÃO DO PERÍMETRO IRRIGÁVEL DA ETAPA 3, CONFORME SOLICITAÇÕES FEITAS APÓS CONSULTA PÚBLICA

3	01/07/2026	Revisão do perímetro de irrigação da Etapa 3	AHL	HKZ	EDK	
2	10/10/2025	Revisão do parcelamento das áreas irrigáveis	AHL	HKZ	EDK	
1	26/08/2025	Revisão do parcelamento das áreas irrigáveis	AHL	HKZ	EDK	
0	31/07/2025	Emissão Inicial	JOP	AHL	EDK	XXX
Revisão	Data	Descrição	Elab.	Verif.	Aprov.	Aut.

FUNDO DE DESENVOLVIMENTO DA INFRAESTRUTURA
REGIONAL SUSTENTÁVEL - FDIRS

ESTRUTURAÇÃO DE PROJETO DE CONCESSÃO DO PERÍMETRO IRRIGADO DO JAÍBA (ETAPAS 3 E 4)

ANTEPROJETO

LAYOUT DOS CANAIS

ETAPA 3
FOLHA 01

Finalidade de Emissão	1 Para Informação	☐ 2 Para Comentários	☒ 3 Para Aprovação	☐ 4 Para Execução	☐ 5 Como Construído	☐ 6 Para Utilização	☐ 7 Para Providências

Moysés & Pires Sociedade de advogados ENGECORPS GrupoTYPSA A&M Plena Consultoria e Projetos	Data: 26/08/25 Escala: 1:30.000	Elaboração: Aprovação	Verificação: Autorização
Referência:	Revisão: 03	Desenho nº J3-DS-HI-0001-02	