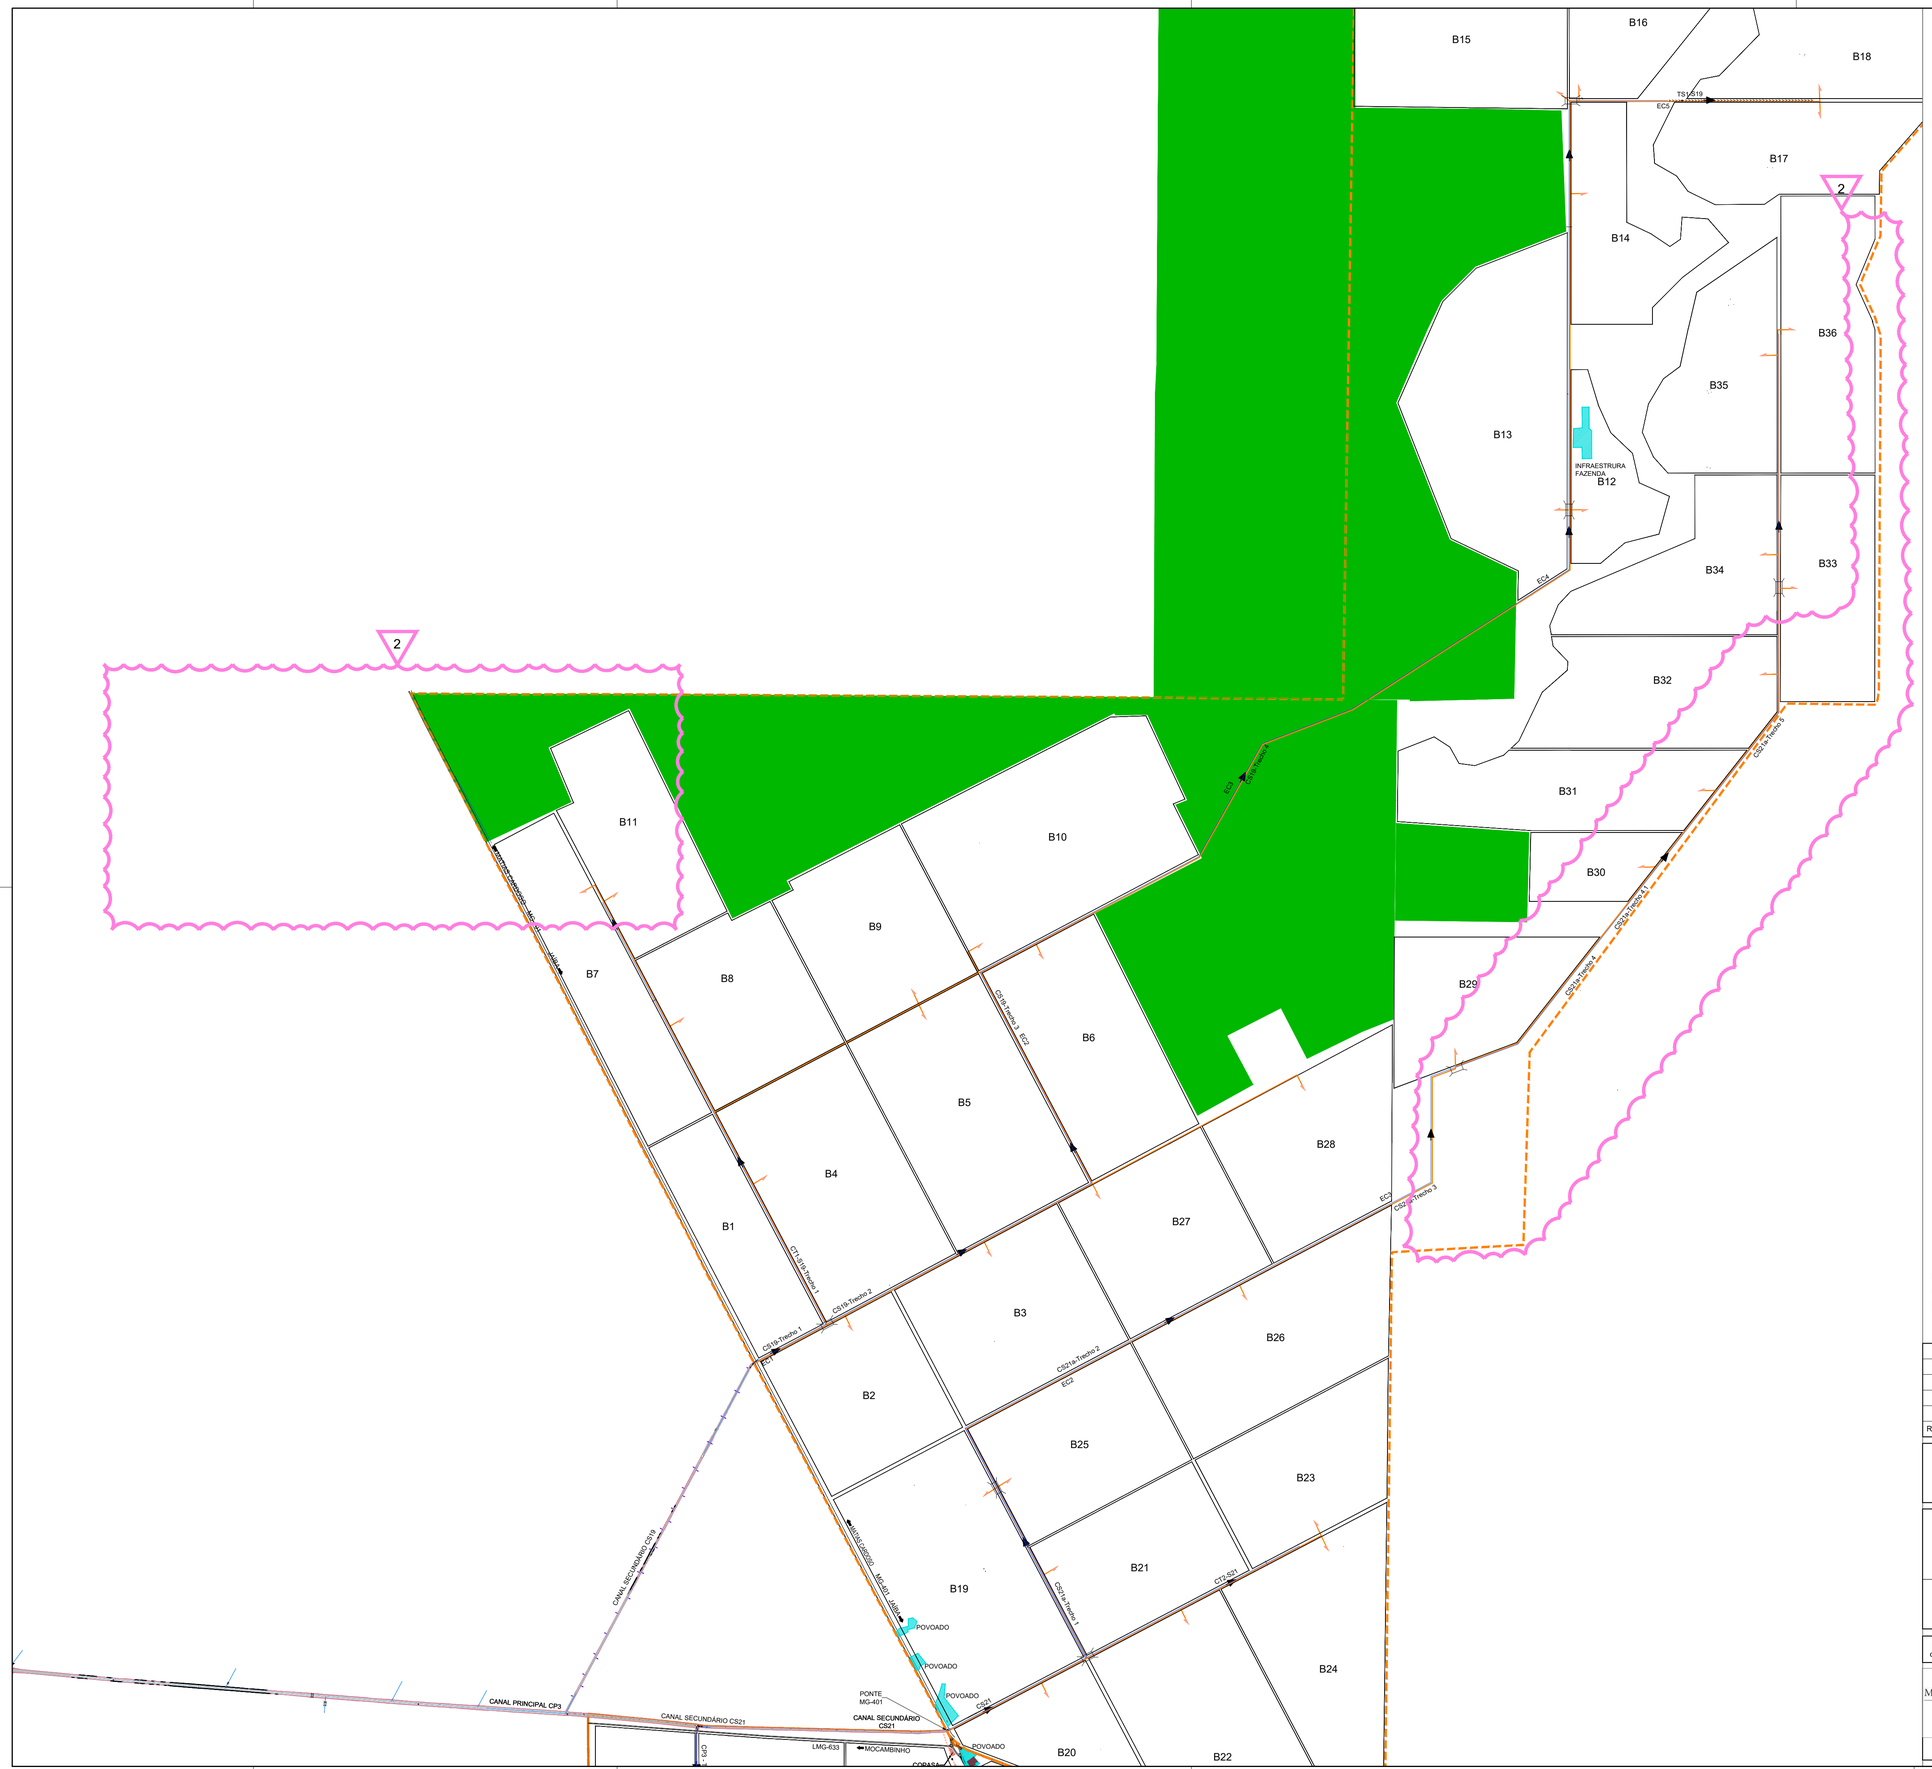


LEGENDA:

- LIMITE - JAÍBA III
- CANAL ADUTOR
- ÁREAS AMBIENTAIS SENSÍVEIS
- ELEVATÓRIA DE RECALQUE
- SENTIDO DE ESCOAMENTO
- GALERIA
- TUBULAÇÃO
- SISTEMA VIÁRIO
- ACESSO AO VIÁRIO / BLOCO
- IDENTIFICAÇÃO DA REVISÃO

NOTAS:

1 - MEDIDAS, COORDENADAS E ELEVAÇÕES EM METRO.

REVISÕES:
REVISÃO 1 - REVISÃO DO PERÍMETRO IRRIGÁVEL DA ETAPA 3, CONFORME SOLICITAÇÕES FEITAS APÓS CONSULTA PÚBLICA

Revisão	Data	Descrição	Elab.	Verif.	Aprov.	Aut.
1	06/07/26	REVISÃO DO PERÍMETRO DE IRRIGAÇÃO DA ETAPA 3	NP	AHL	EDK	
0	19/11/25	EMISSÃO INICIAL	NP	AHL	EDK	

FUNDO DE DESENVOLVIMENTO DA INFRAESTRUTURA REGIONAL SUSTENTÁVEL - FDIRS

ESTRUTURAÇÃO DE PROJETO DE CONCESSÃO DO PERÍMETRO IRRIGADO DO JAÍBA (ETAPAS 3 E 4)

ANTEPROJETO

LAYOUT SISTEMA VIÁRIO - ESTAPA 3

PLANTA

Finalidade de Emissão: [1] Para Informação | [2] Para Comentários | [3] Para Aprovação | [4] Para Execução | [5] Como Construído | [6] Para Utilização | [7] Para Providências

Moysés & Pires Projetos & Consultoria | ENGECORPS Group FBSA | Plena Consultoria e Projetos

Data: 29/08/25
Escala: sem escala
Referência:
Elaboração:
Aprovação:
Verificação:
Autorização:
Revisão: 1
Desenho nº: J3-DS-OL-0001