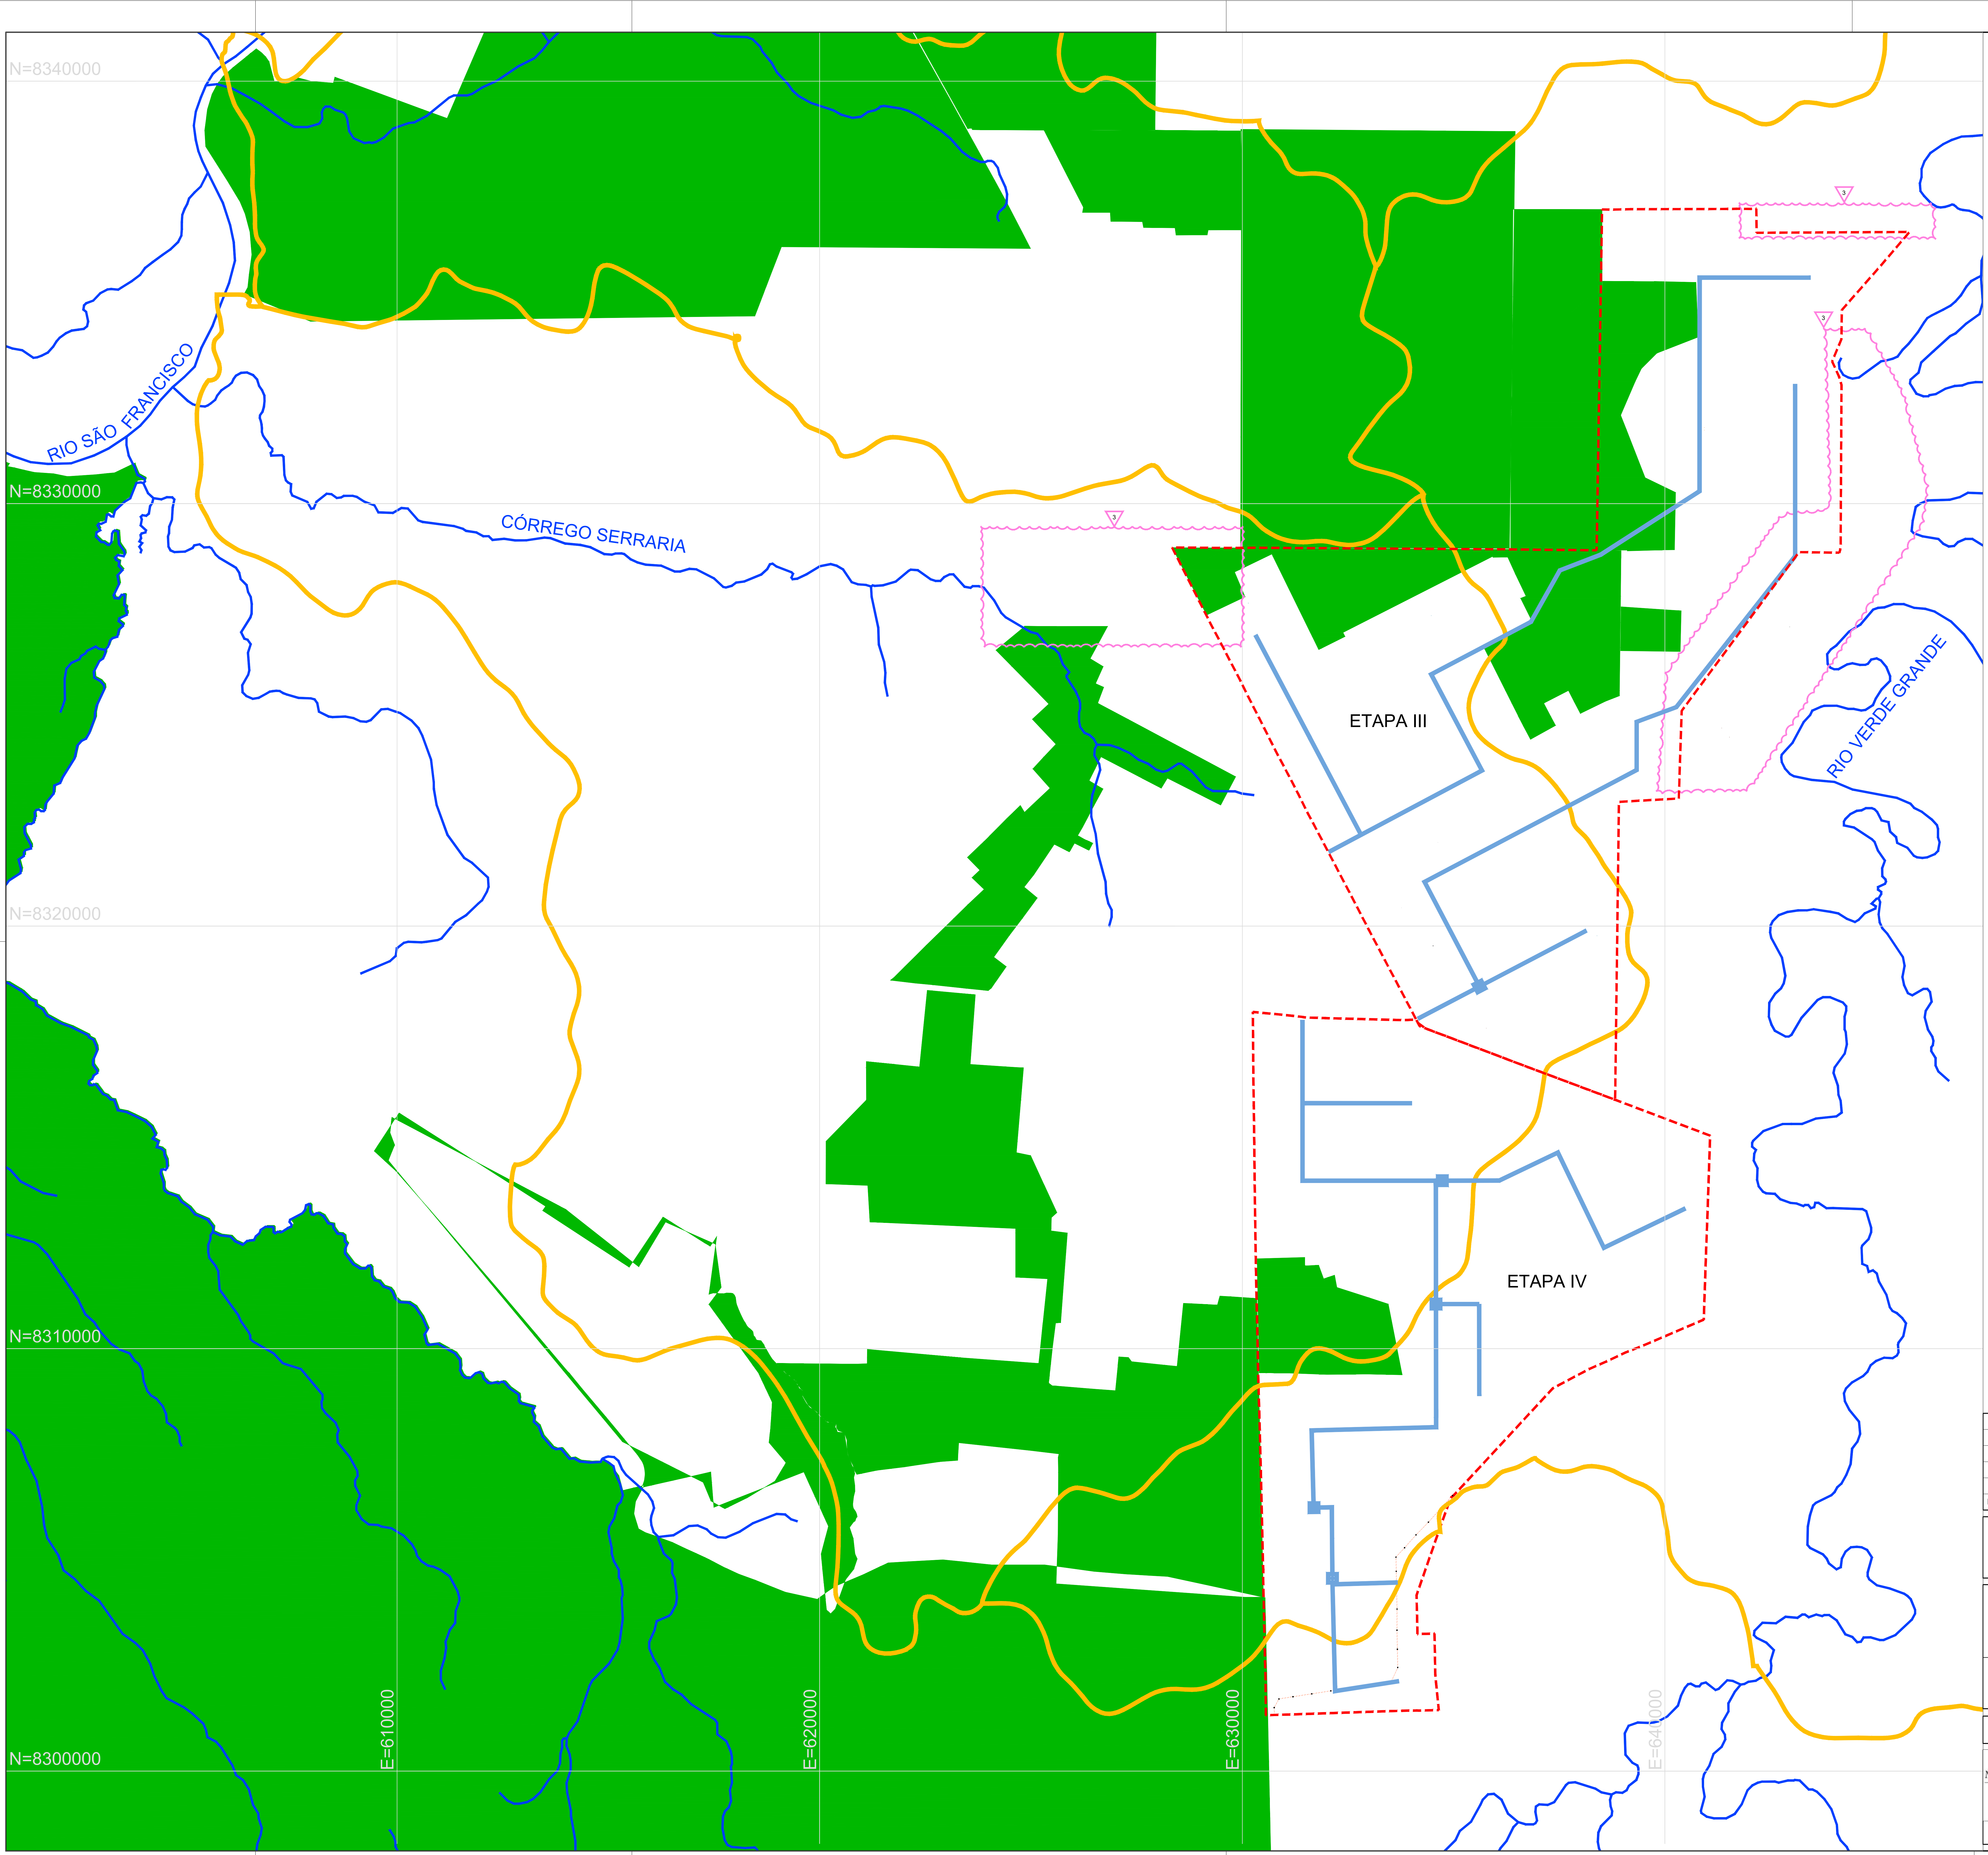

LEGENDA:

- - -	LIMITE - JAÍBA III E IV
—	HIDROGRAFIA
—	BACIA HIDROGRÁFICA
—	SISTEMA ADUTOR PROJETADO
🟩	ÁREAS AMBIENTAIS SENSÍVEIS
▽ x	IDENTIFICAÇÃO DA REVISÃO

NOTAS:

1 - MEDIDAS, COORDENADAS E ELEVAÇÕES EM METRO.

REVISÕES:
REVISÃO 3 - REVISÃO DO PERÍMETRO IRRIGÁVEL DA ETAPA 3, CONFORME SOLICITAÇÕES
FEITAS APÓS CONSULTA PÚBLICA

Revisão	Data	Descrição	Elab.	Verif.	Aprov.	Aut.
1	06/07/26	REVISÃO DO PERÍMETRO DE IRRIGAÇÃO DA ETAPA 3	NPP	AHL	EDK	
0	09/02/26	EMISSÃO INICIAL	AHL	HK	EDK	

FUNDO DE DESENVOLVIMENTO DA INFRAESTRUTURA
REGIONAL SUSTENTÁVEL - FDIRS

ESTRUTURAÇÃO DE PROJETO DE CONCESSÃO DO PERÍMETRO IRRIGADO DO JAÍBA (ETAPAS 3 E 4)

ANTEPROJETO

BACIAS HIDROGRÁFICAS

Finalidade de Emissão	☐ 1 Para Informação	☐ 2 Para Comentários	☒ 3 Para Aprovação	☐ 4 Para Execução	☐ 5 Como Construído	☐ 6 Para Utilização	☐ 7 Para Providências

Moysés & Pires Sociedade de advogados
ENGECORPS GrupoTYPSA
A&M
Plena Consultoria e Projetos

Data: 29/08/25	Elaboração:		Verificação:	
Escala: 1:75.000	Aprovação	. .	Autorização	. .
Referência:	Revisão: 1	Desenho nº JA-DS-HI-0011		